


名古屋都市計画道路の変更(1/4)

計画図 縮尺S=1/2,500

- 3・5・329号 昭和南本町線 (津島市決定)
- 3・5・727号 又吉昭和線 (津島市決定)
- 3・4・728号 橋詰見越線 → 3・4・728号 橋詰又吉線 (津島市決定)

凡例


- 変更前 (Yellow line)
- 変更後(愛知県決定) (Red line)
- 変更後(津島市決定) (Green line)

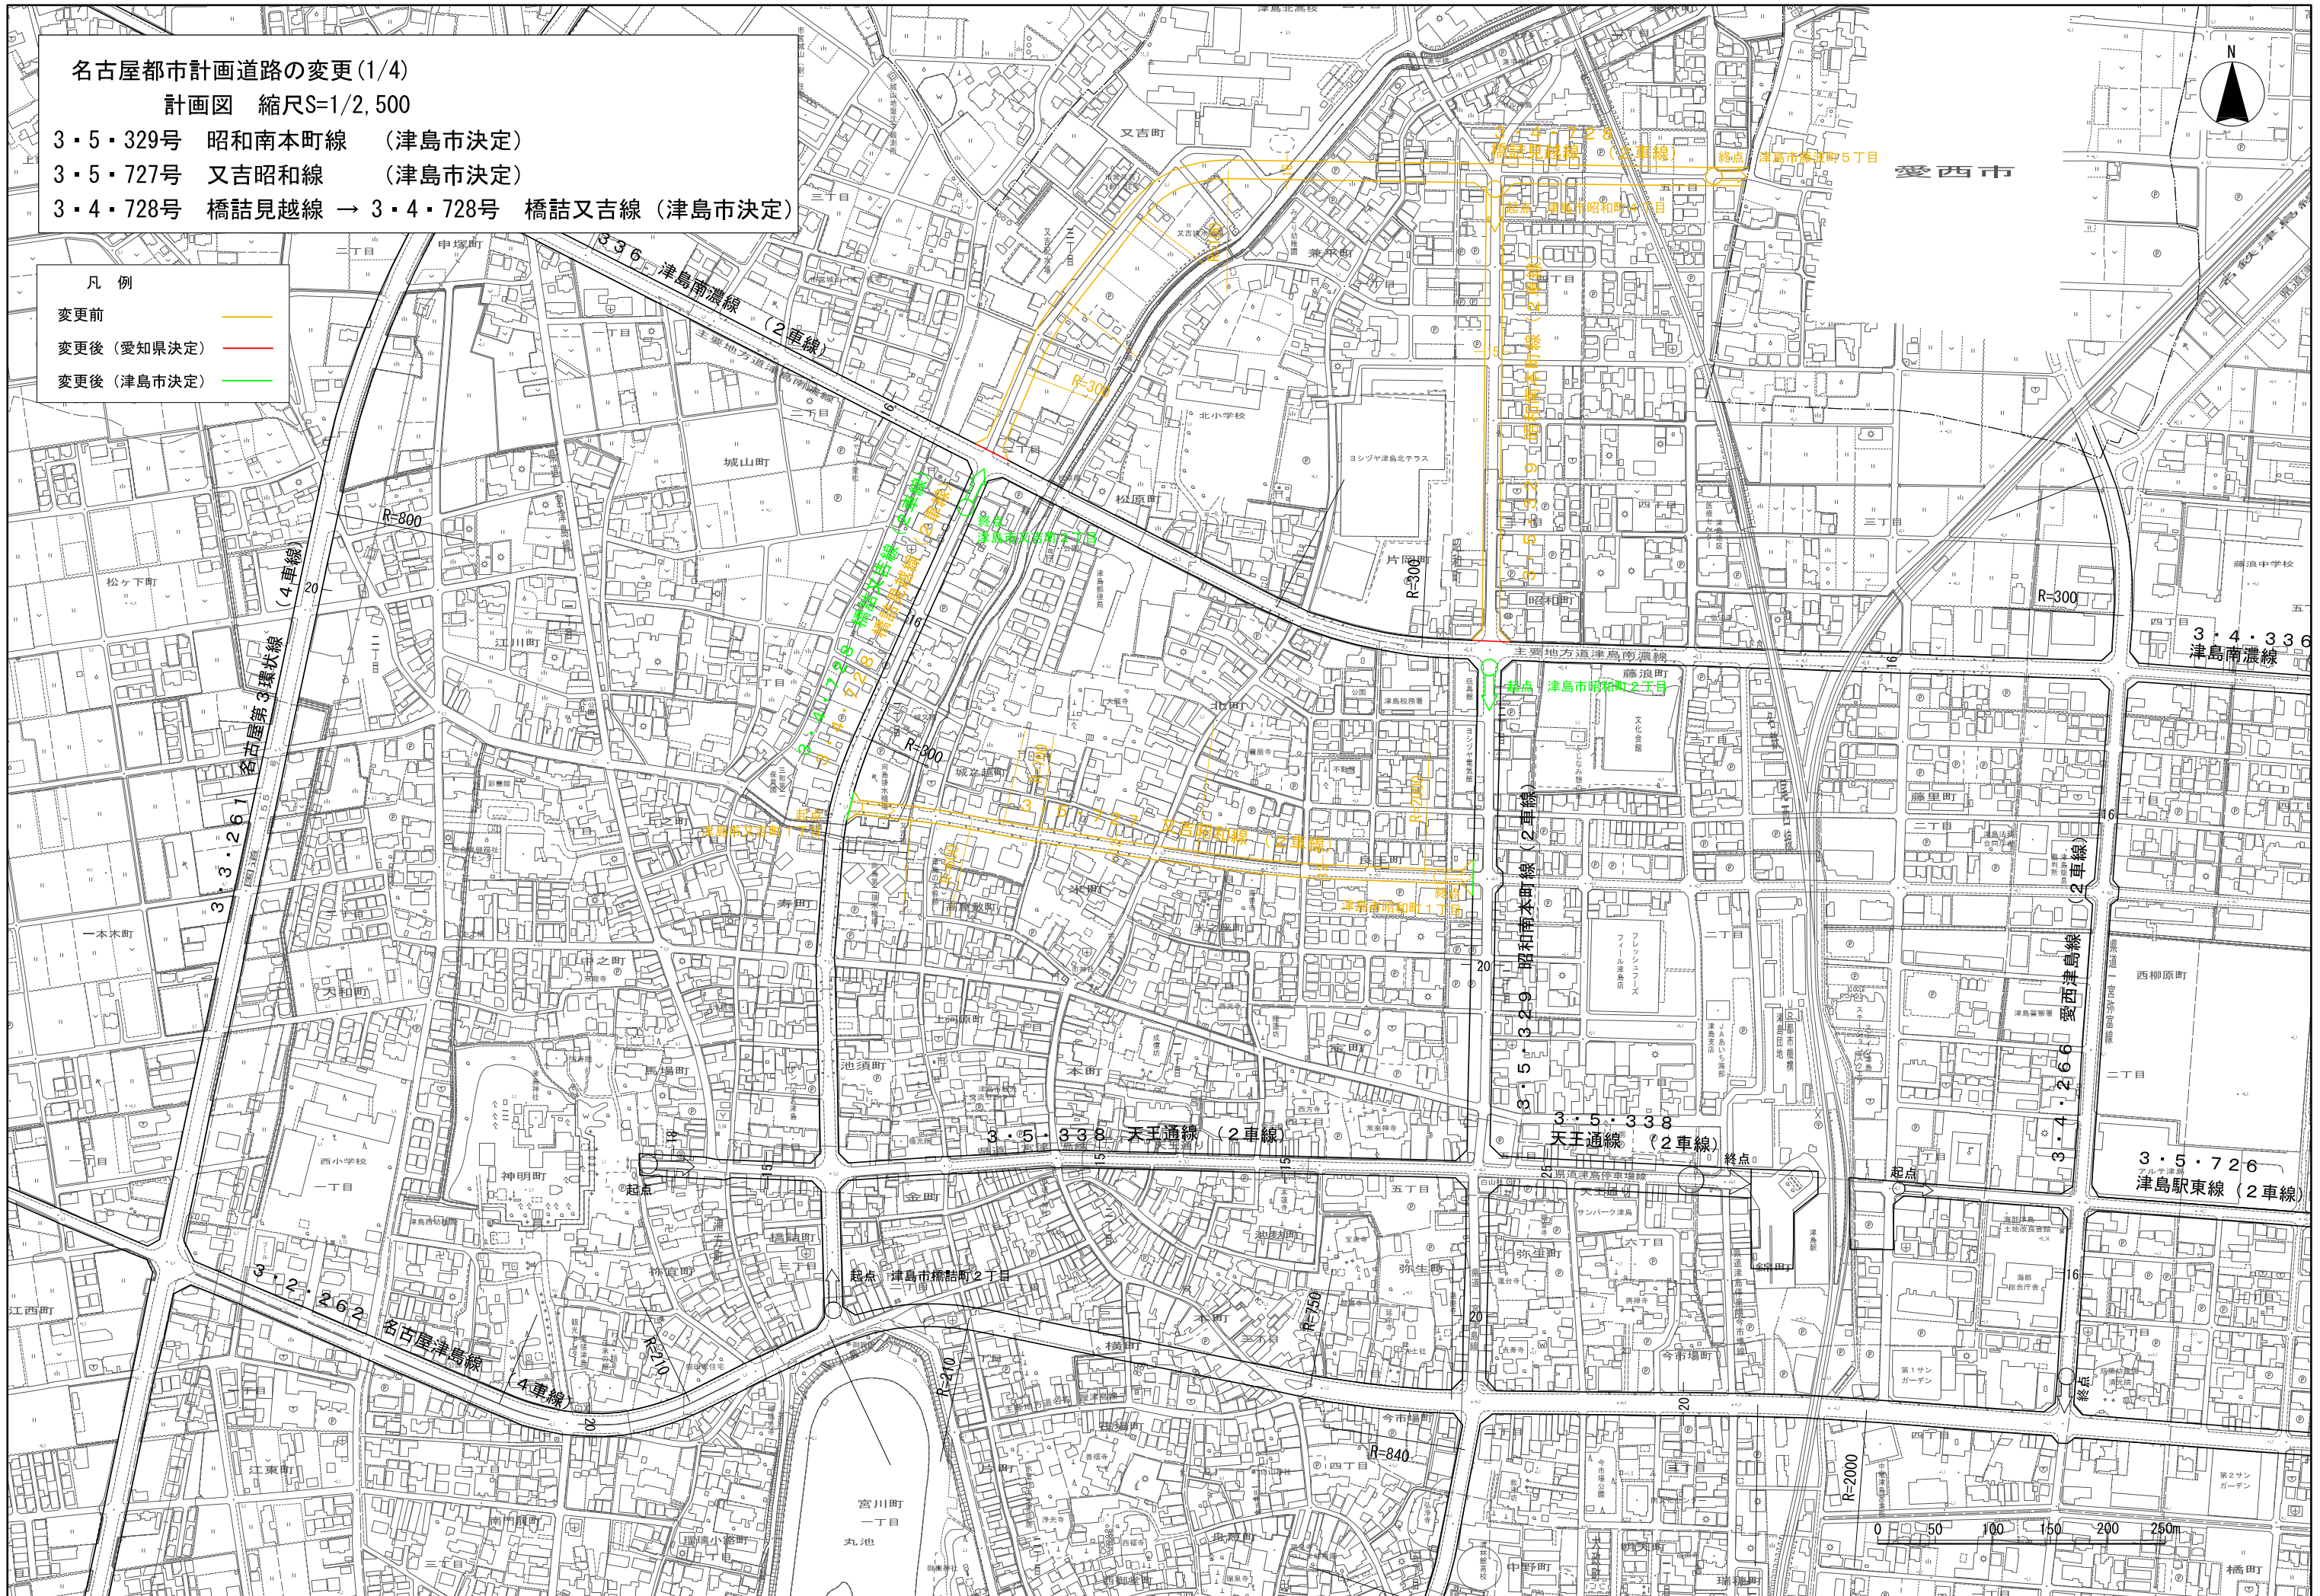

名古屋都市計画道路の変更 (2/4)


計画図 縮尺S=1/2,500

3・4・729号 立込元寺線 → 3・4・729号 立込埋田線 (津島市決定)

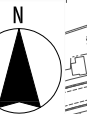


凡例

変更前	— (black line)
変更後 (愛知県決定)	— (red line)
変更後 (津島市決定)	— (green line)

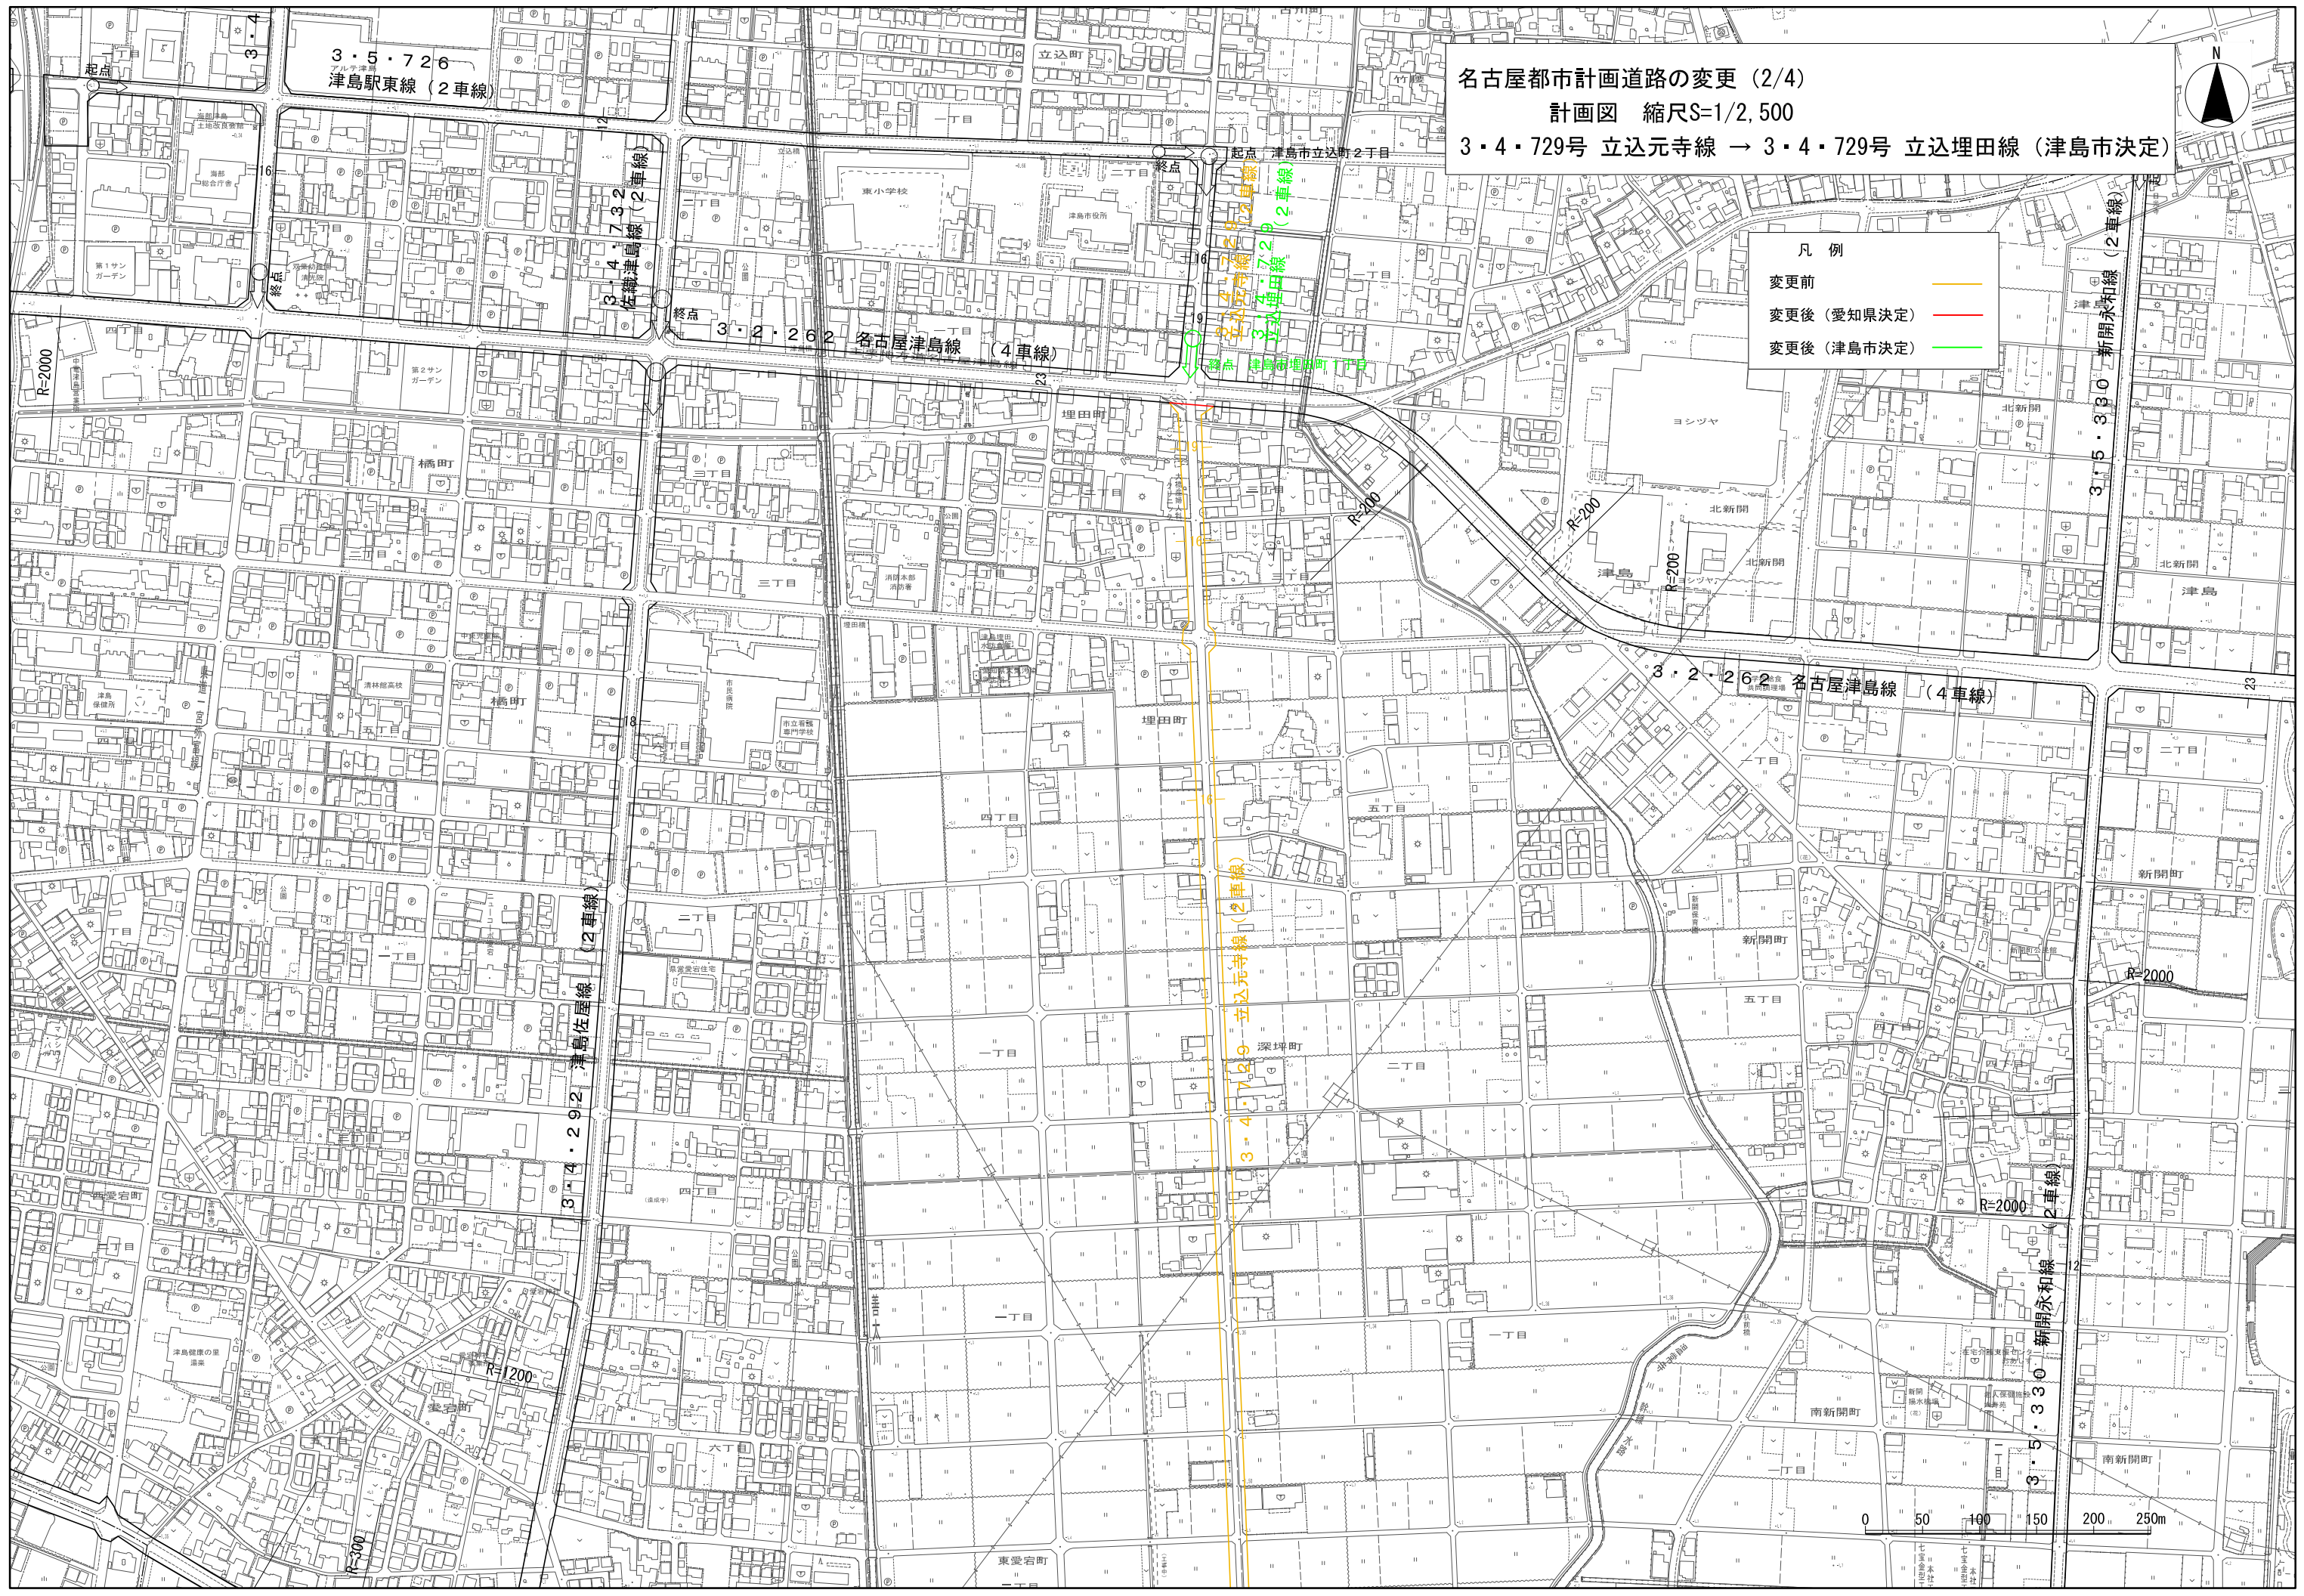

名古屋都市計画道路の変更 (3/4)  
計画図 縮尺S=1/2,500  
3・4・729号 立込元寺線 (津島市決定)

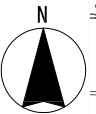

- 凡例
- 変更前 (Black line)
  - 変更後 (愛知県決定) (Red line)
  - 変更後 (津島市決定) (Green line)



愛西市

終点 津島市秋前町三丁目

0 50 100 150 200 250m



名古屋都市計画道路の変更 (4/4)  
計画図 縮尺S=1/2,500  
3・4・730号 花正義原線 (津島市決定)

凡例	
変更前	— (black line)
変更後 (愛知県決定)	— (red line)
変更後 (津島市決定)	— (green line)

あま市



